


Anlage zu Ziffer 4.2.2.



Geobasisdaten © Bayerische Vermessungsverwaltung 2024

Dieser Plan ist zur Maßentnahme nicht geeignet.
Bei Aufgrabungen im Bereich der Wasserleitungen
ist vor Baubeginn grundsätzlich eine Einweisung
durch die Mitarbeiter des FWS erforderlich.
Die Daten dürfen nicht an Dritte weitergegeben
werden. Dieser Plan verliert 2 Monate nach der
Erstellung seine Gültigkeit.

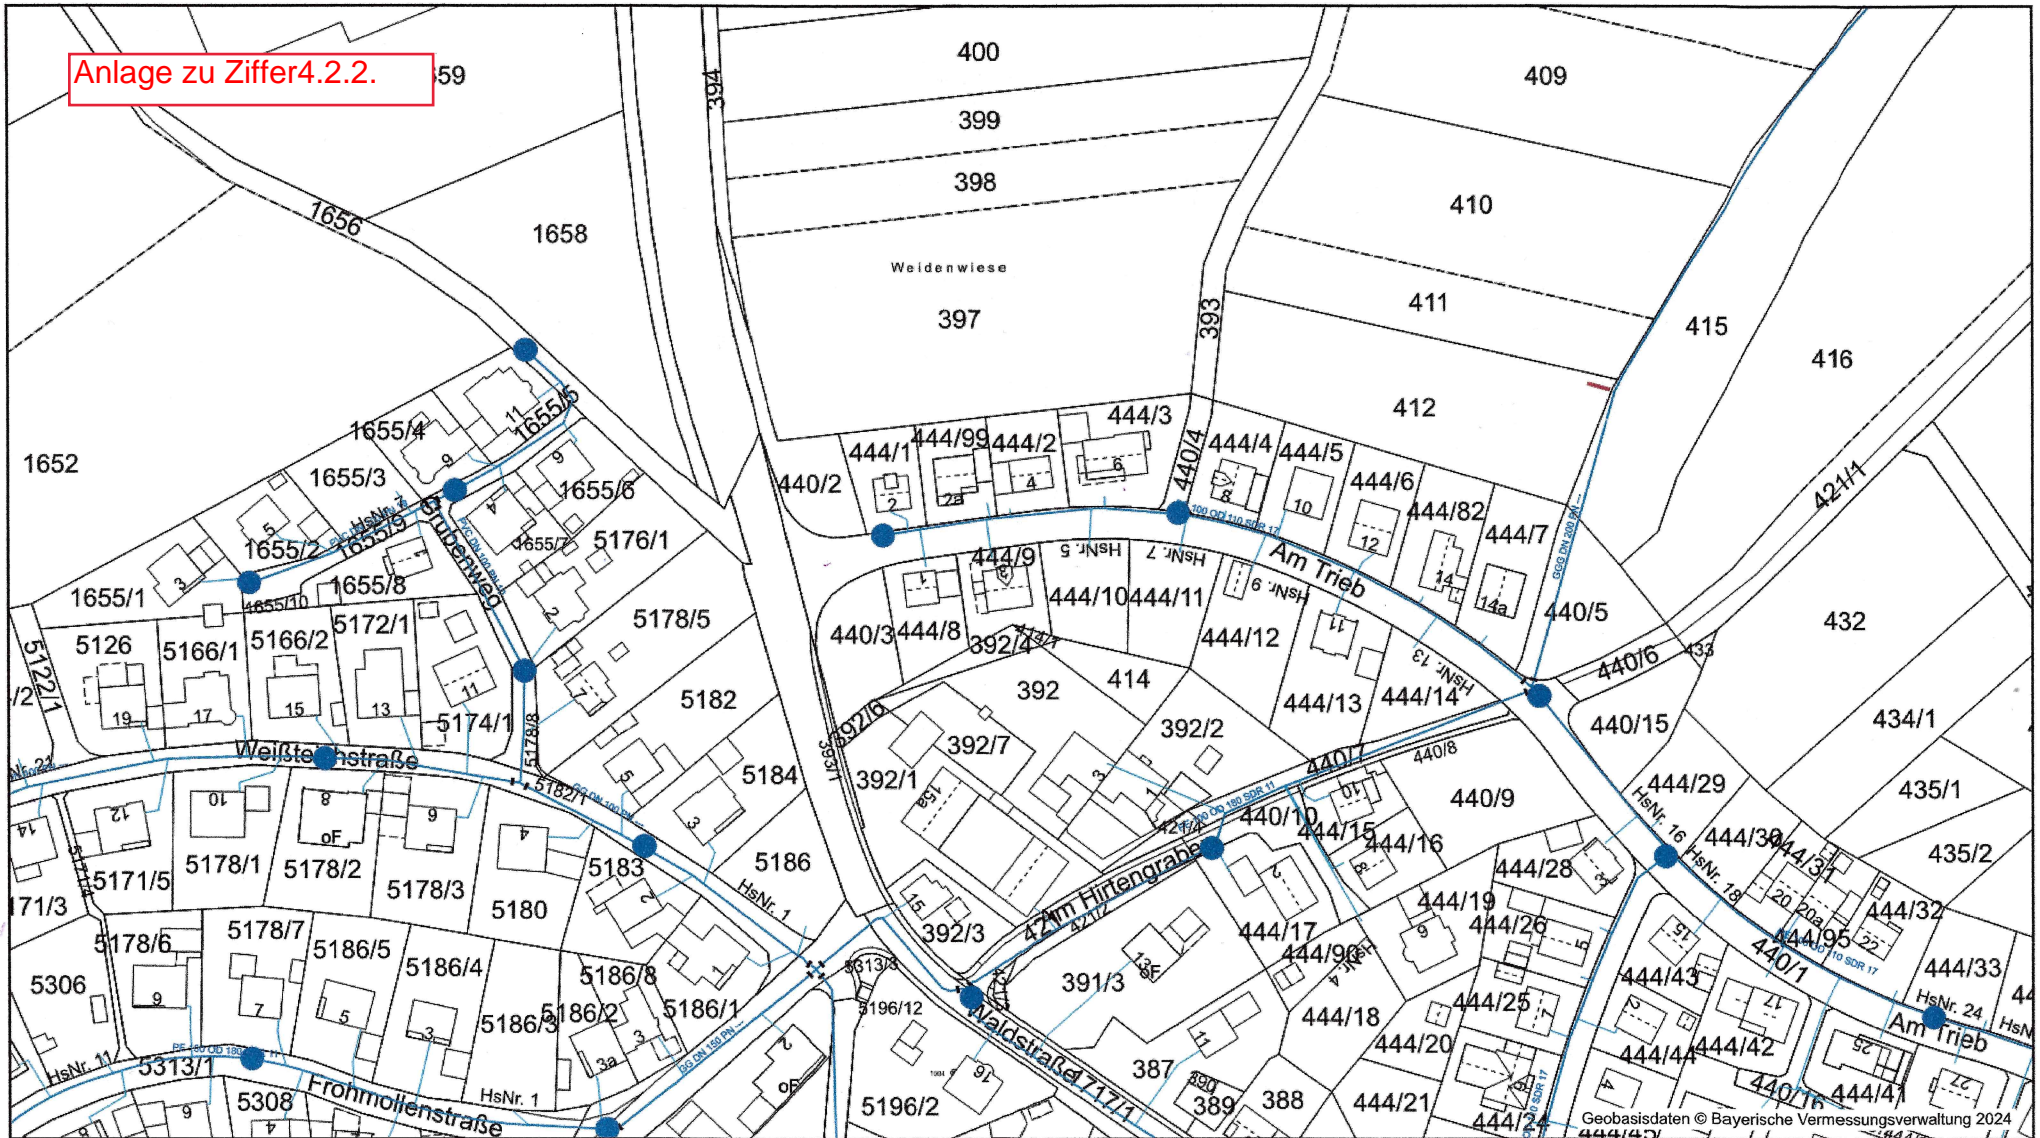

Zweckverband Fernwasserversorgung Spessartgruppe


63755 Alzenau-Hörstein Gerichtsplatzstraße 100 Tel. 06023/9710-0 Fax. 06023 9710-65 eMail info@fwspeessartgruppe.de

Bestandsplan Geiselbach "Am Trieb/Waldstraße"

Maßstab: 1 : 2000

Ersteller: Anne Reichmann

Datum: 12.12.2025

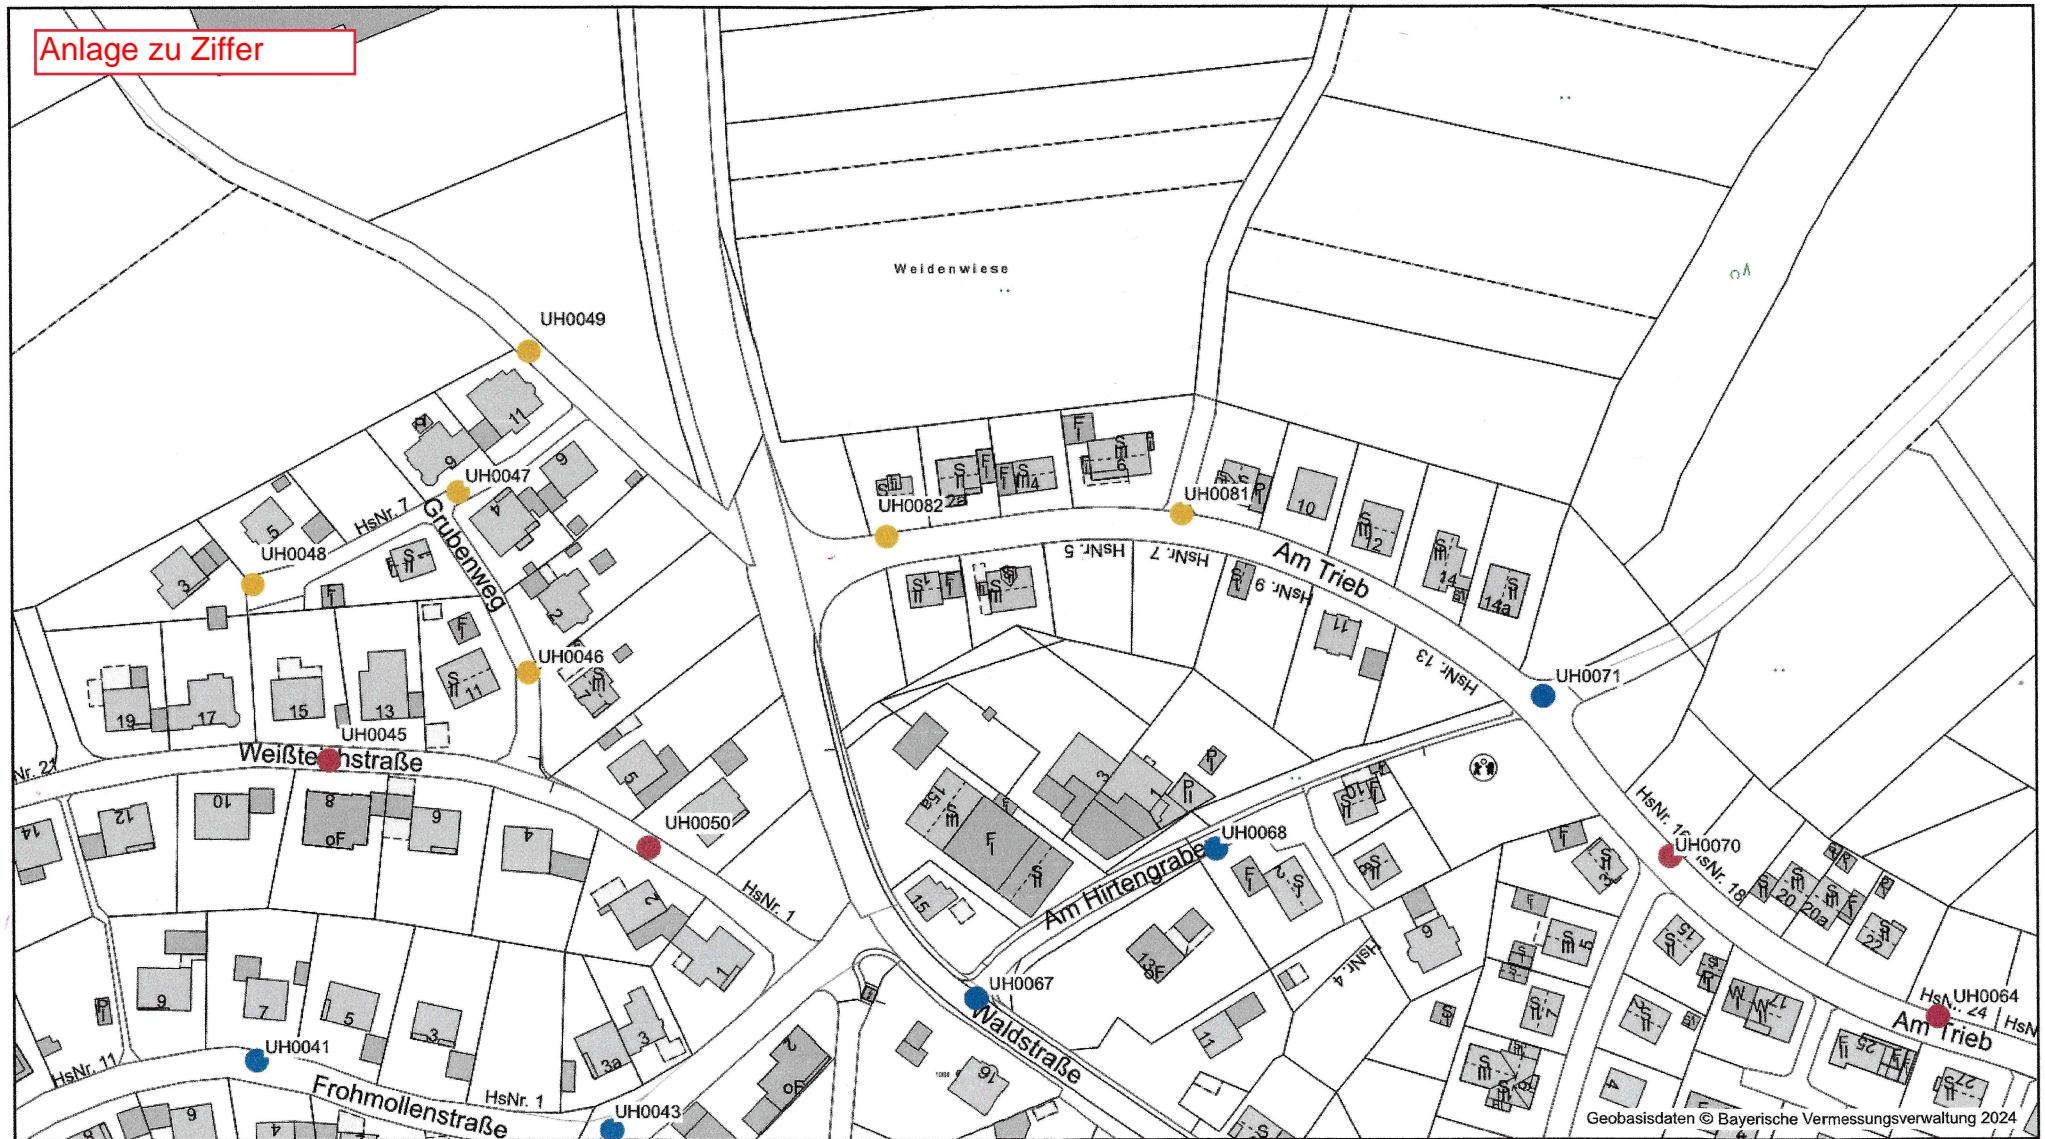

Geobasisdaten © Bayerische Vermessungsverwaltung 2024

Entnehmbare Löschwassermenge

- 53,33 l/s ≈ 3200 l/min (Entnahme nur über mehrere Hydranten möglich)
- 26,66 l/s ≈ 1600 l/min
- 13,33 l/s ≈ 800 l/min
- 6,66 l/s ≈ 400 l/min
- < 6,66 l/s < 400 l/min

Dieser Plan ist zur Maßentnahme nicht geeignet. Bei Aufgrabungen im Bereich der Wasserleitungen ist vor Baubeginn grundsätzlich eine Einweisung durch die Mitarbeiter des FWS erforderlich. Die Daten dürfen nicht an Dritte weitergegeben werden. Dieser Plan verliert 2 Monate nach der Erstellung seine Gültigkeit.



Zweckverband Fernwasserversorgung Spessartgruppe

63755 Alzenau-Hörstein Gerichtsplatzstraße 100 Tel. 06023/9710-0 Fax. 06023 9710-65 eMail info@fwspeessartgruppe.de

Geiselbach "Am Trieb/Waldstraße"

Maßstab: 1 : 2000

Ersteller: Anne Reichmann

Datum: 12.12.2025